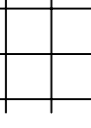

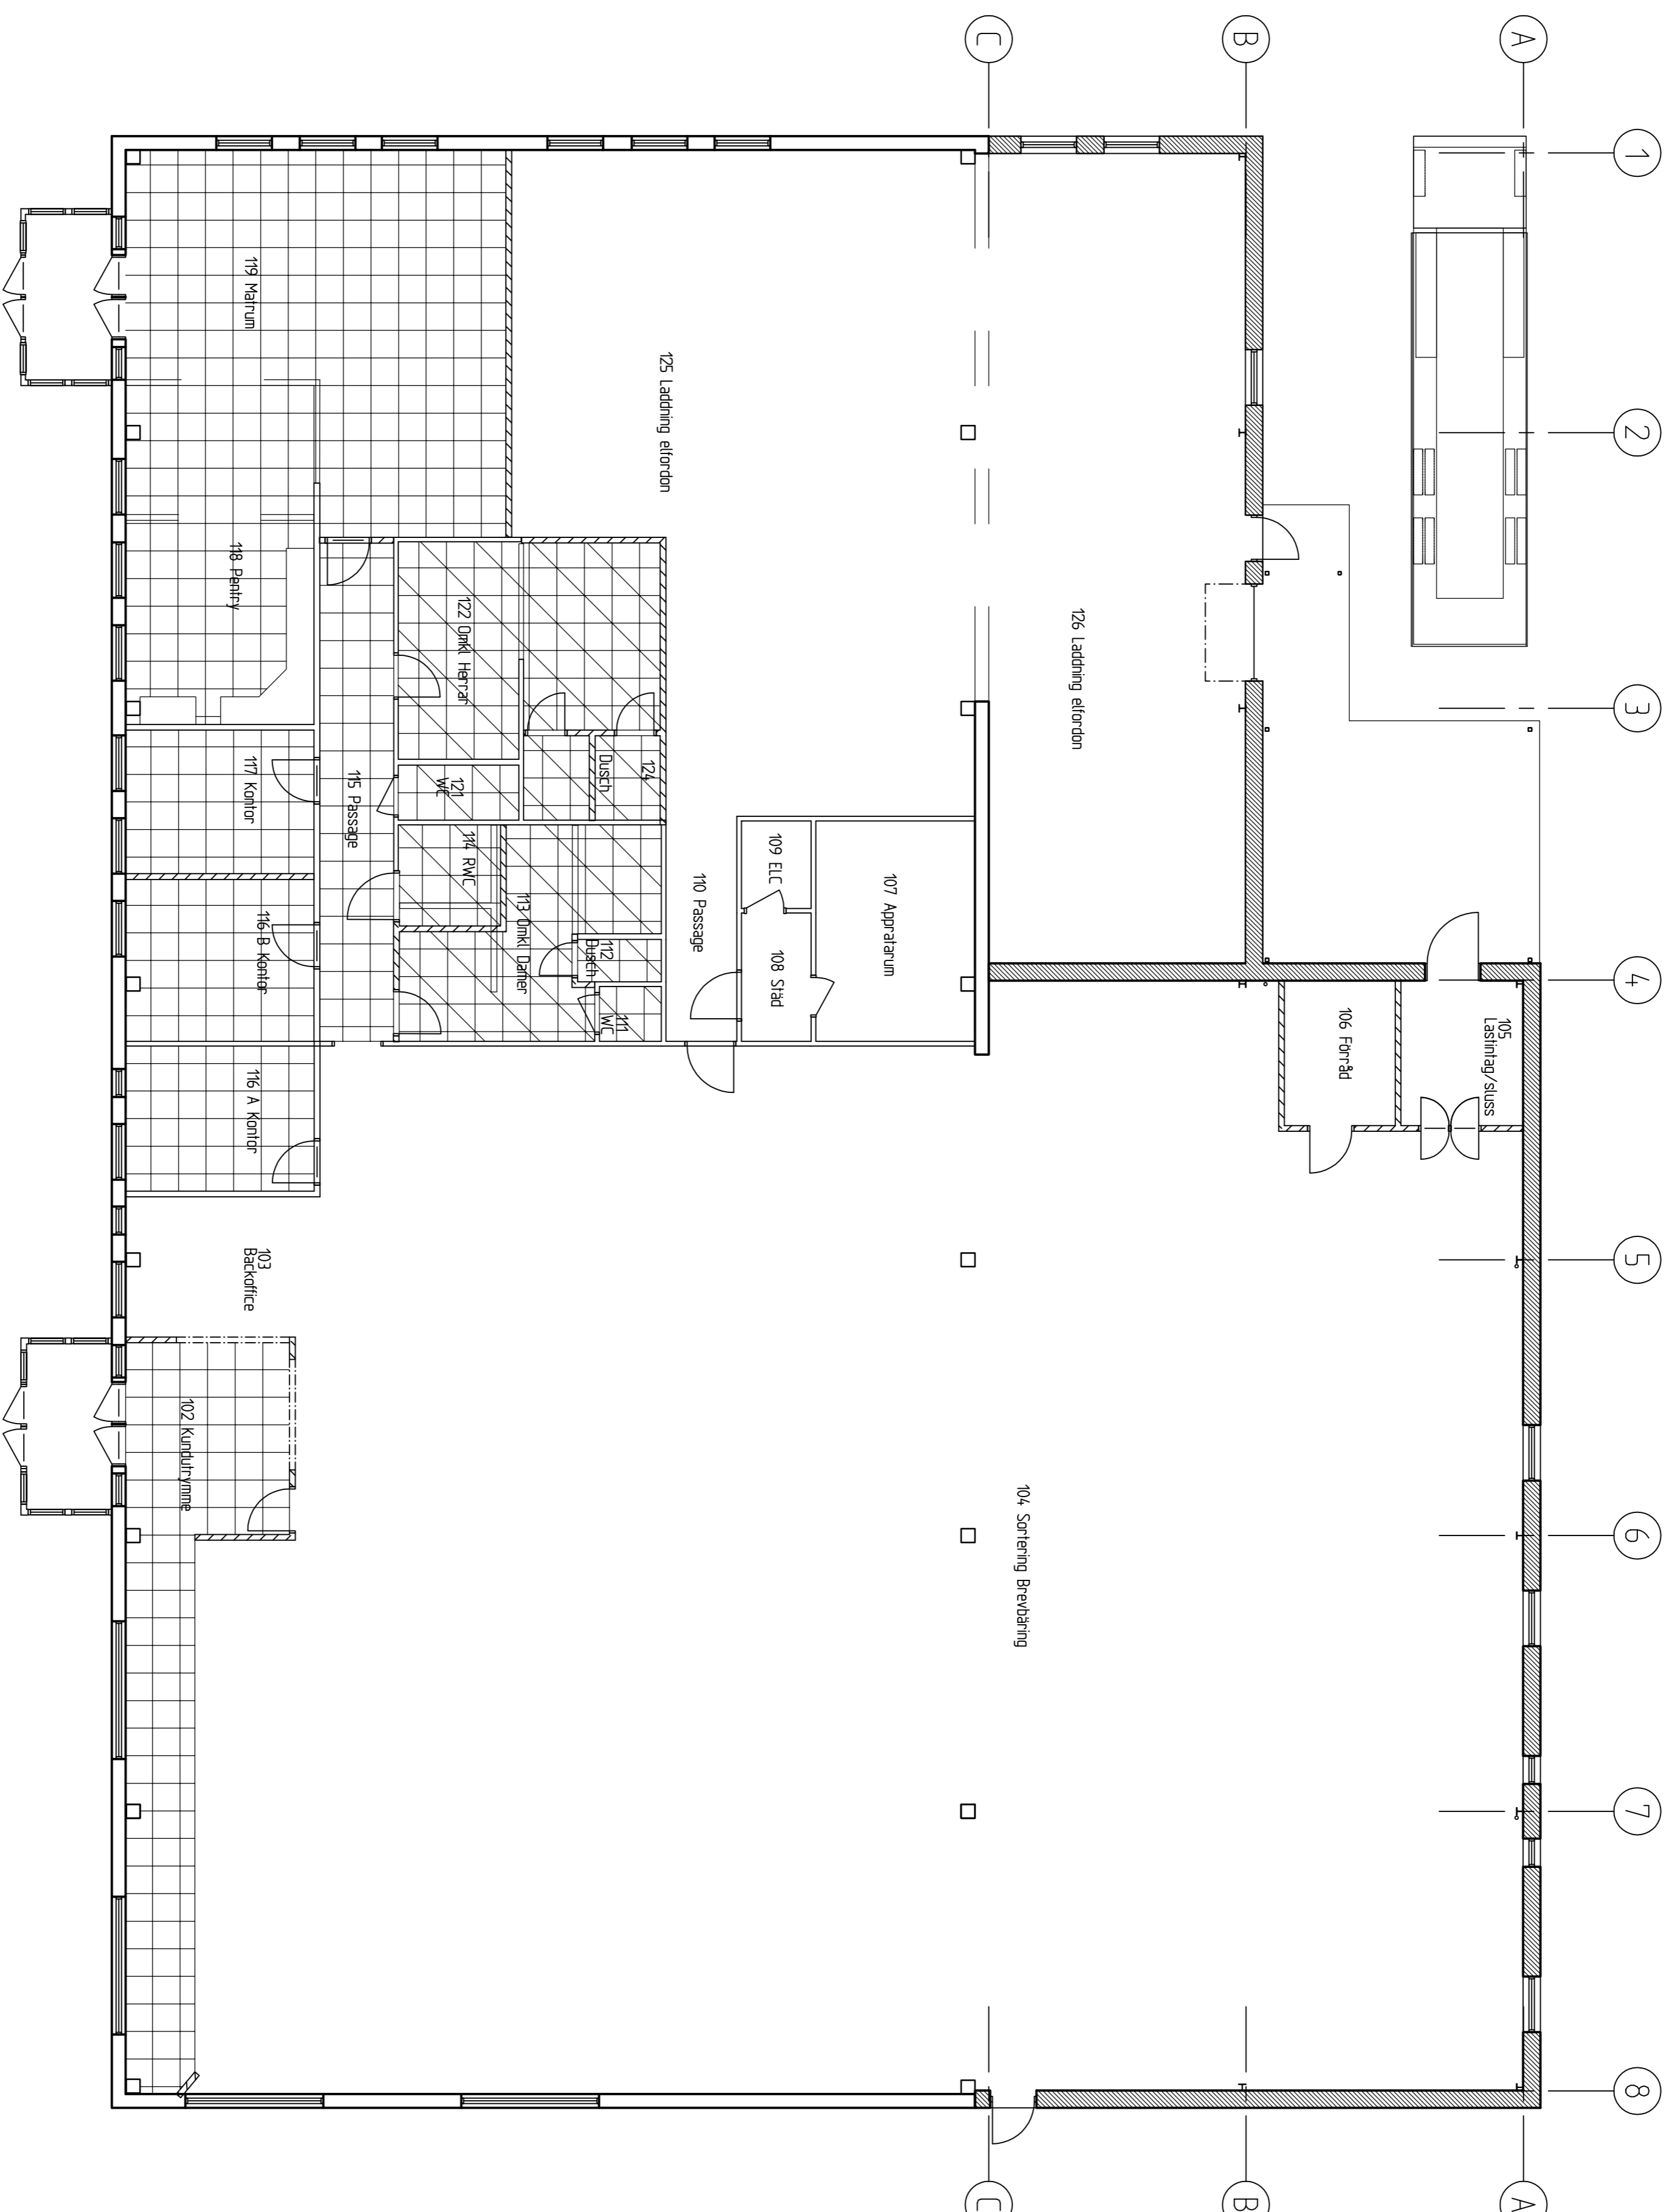


FÖRKLARINGAR

- UK Undertak min. 2400 mm d. FG.
-  Undertak Ecophon Focus kant E
-  Undertak Med Tech (hygvenskiva) kant E



BET	ANV	ANMÄNKEN AVSÄR	SN	2013-11-08	DATUM
A	Relationshandling				

RELATIONSHANDLING

Stenströms



Påsipå Stolt
254, 33 Helsingborg
Byggekonsult AB
Tel: 0422 475 30
www.cmibyggservice.se

TUFGÖRARE	RIKTA AV	HAJND/EGGARE
13039	Miracle L	Simon Nilsson
ANSVARIG		

2013-09-06

Kv. Skölden nr 1, Helsingborgs kommun
Om- och tillbyggnad av industrifabrik
Undertak

SKALA A1/A3	NUMMER	I BET
1:100/1:200	A30:12	A