



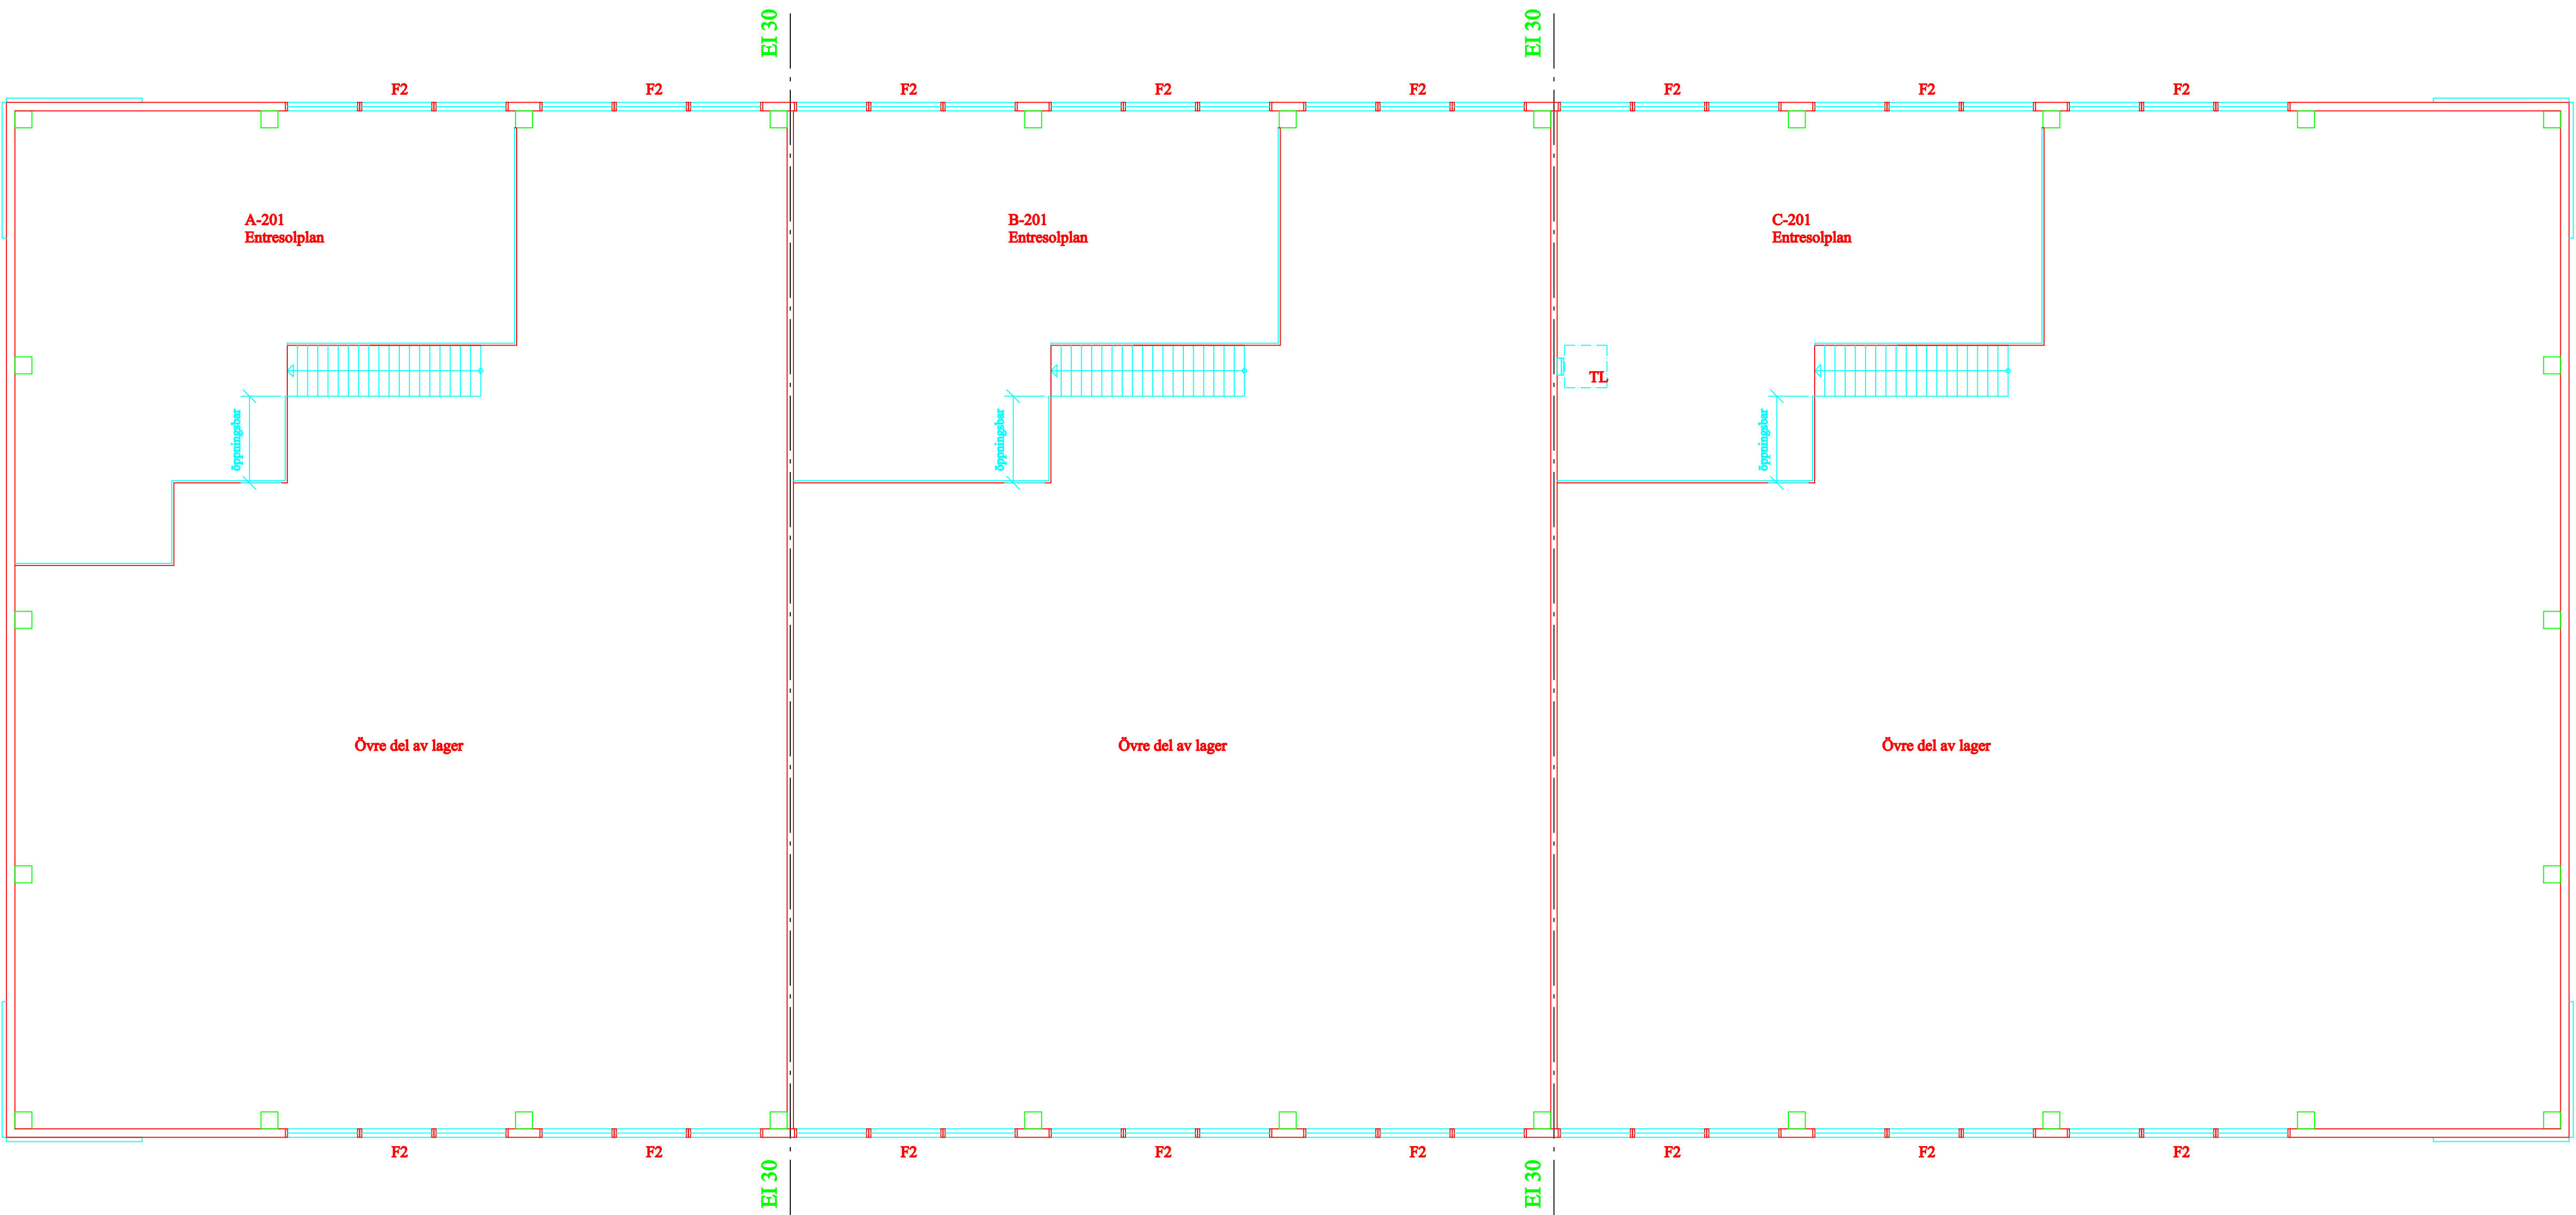

ENTRESOLPLAN -1:100-

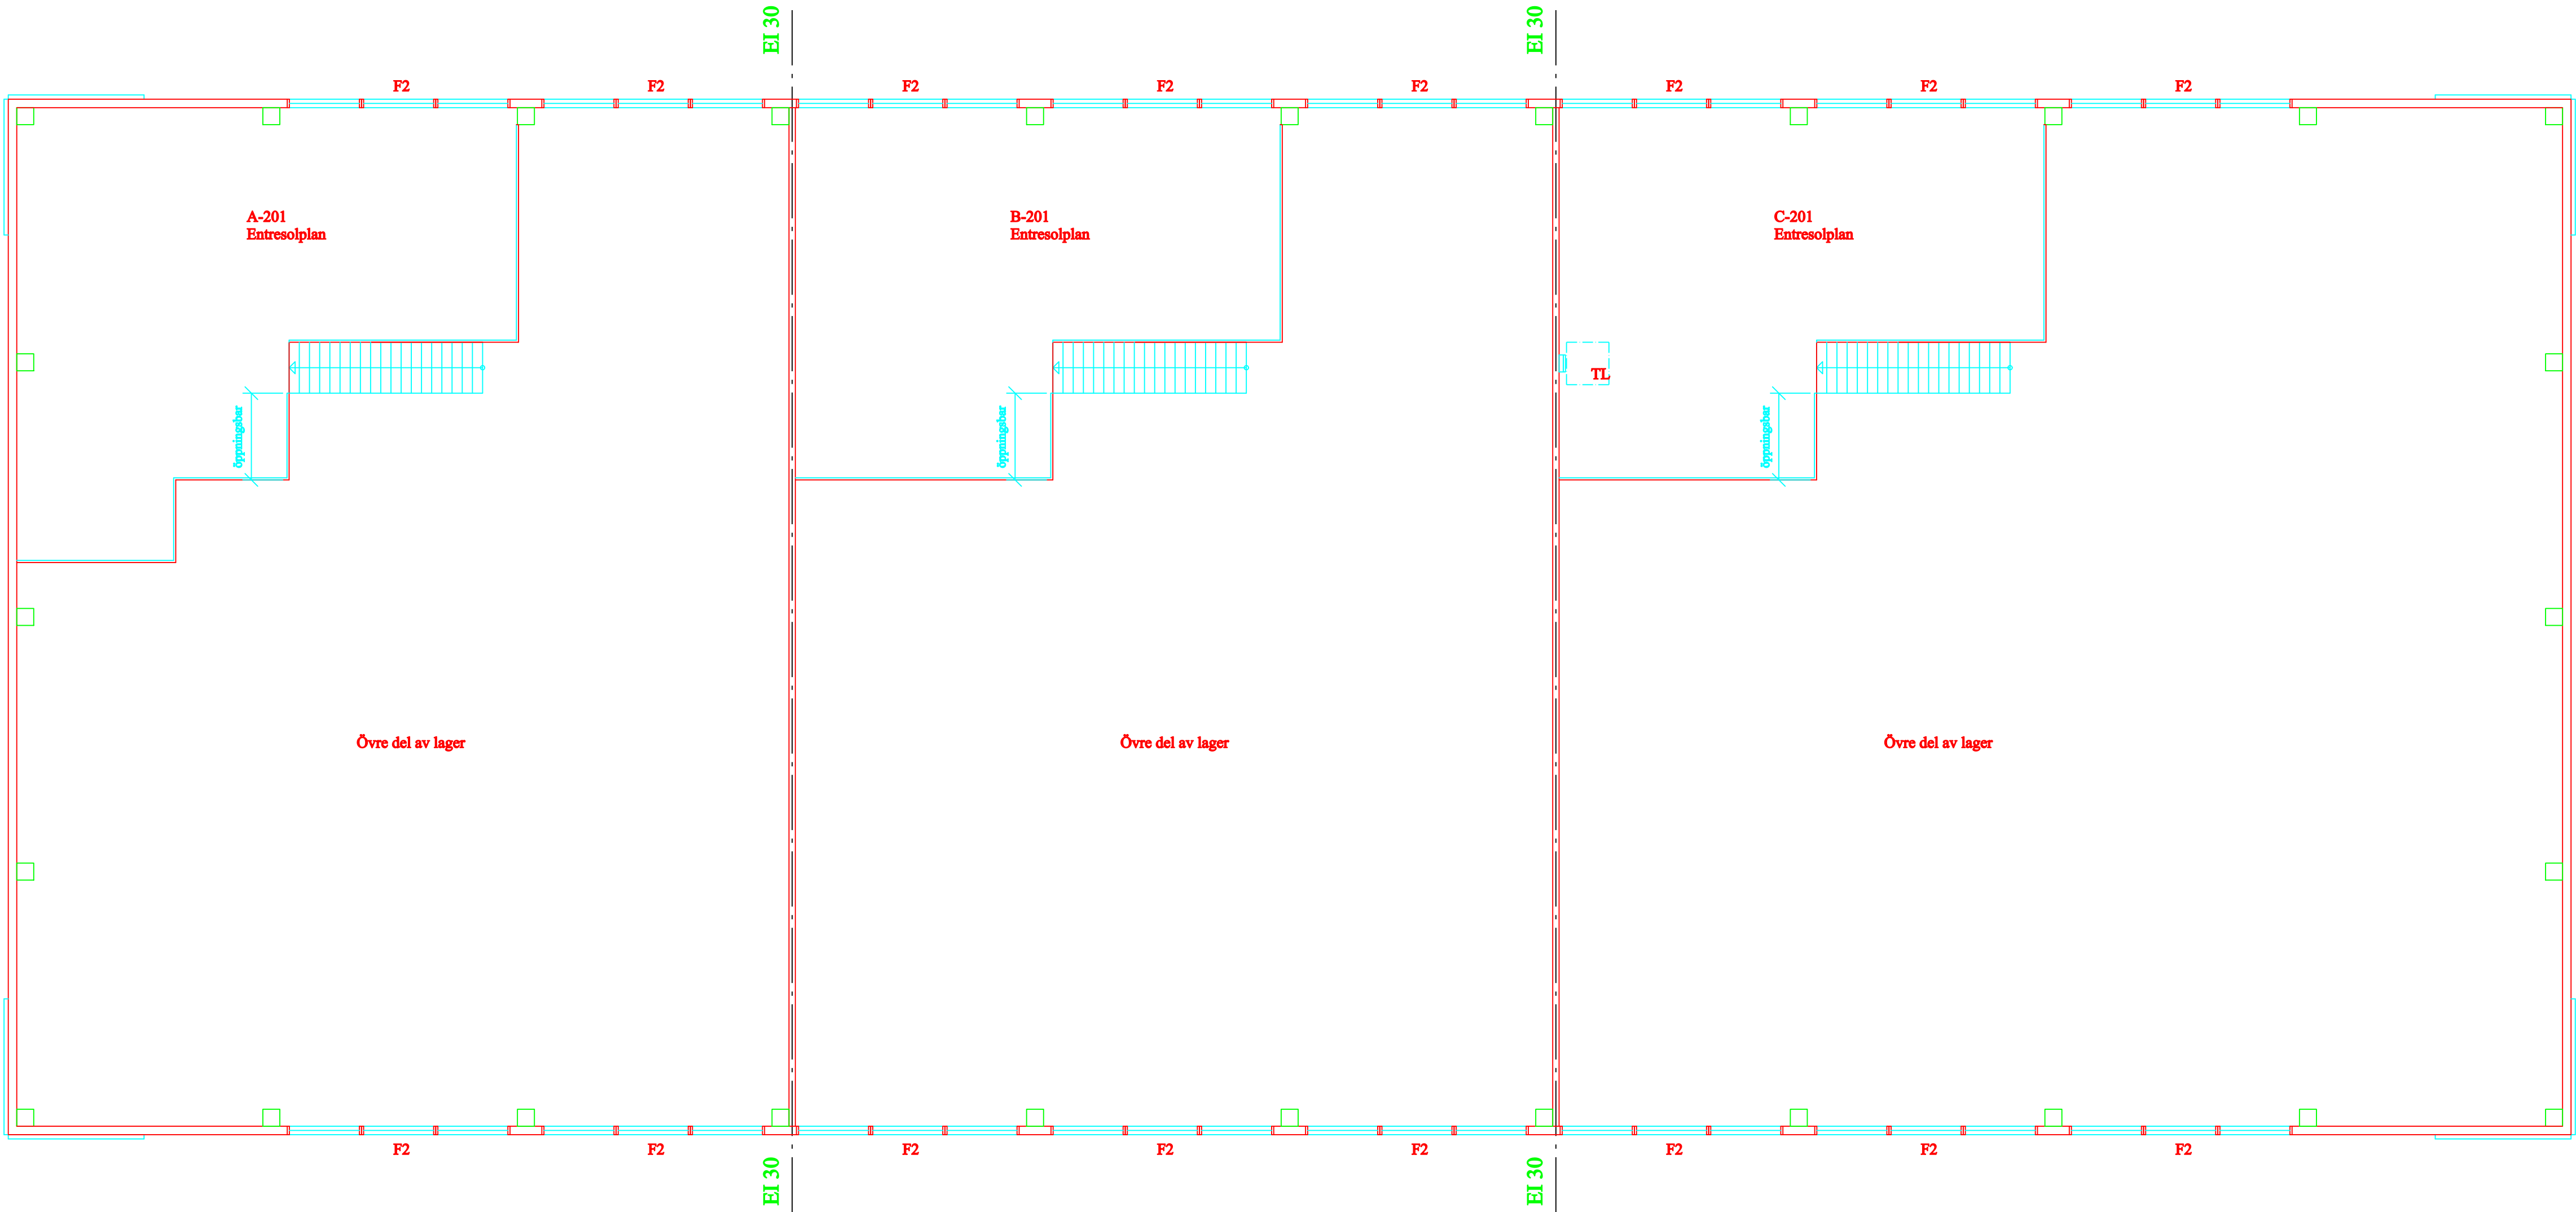

ENTRESOLPLAN -1:100-

C		Relationshandling	JLD	2010-08-30
B		Bygghandling	JLD	2010-01-14
A		Förfrågningsunderlag	JL	2009-08-07
BET	ANT	ÄNDRINGEN AVSER	SIGN	DATUM

RELATIONSHANDLING

Rasmusson Förvaltning AB

CMBYGGKONSULT AB
carsten magnusson
Pålsjö Slott, 254 33 Helsingborg
Tfn: 042-147000, Tfx: 042-147510
www.cmbyggkonsult.se

- Byggprojektering
- Kvalitetsansvar
- Bygglledning
- Besiktningar

UPPDRAG NR	RITAD AV	HANDLÄGGARE
09021	Simon Nilsson	Jan Leisdal
DATUM	ANSVARIG	
2009-07-15		

Kv Opalen nr 4, Helsingborg
Ettapp 2.
Nybyggnad av verkstad, lager och kontor
Entresolplan

SKALA A1/A3	NUMMER	BET
1:100/1:200	A30:03	C